



JOHN AVE.

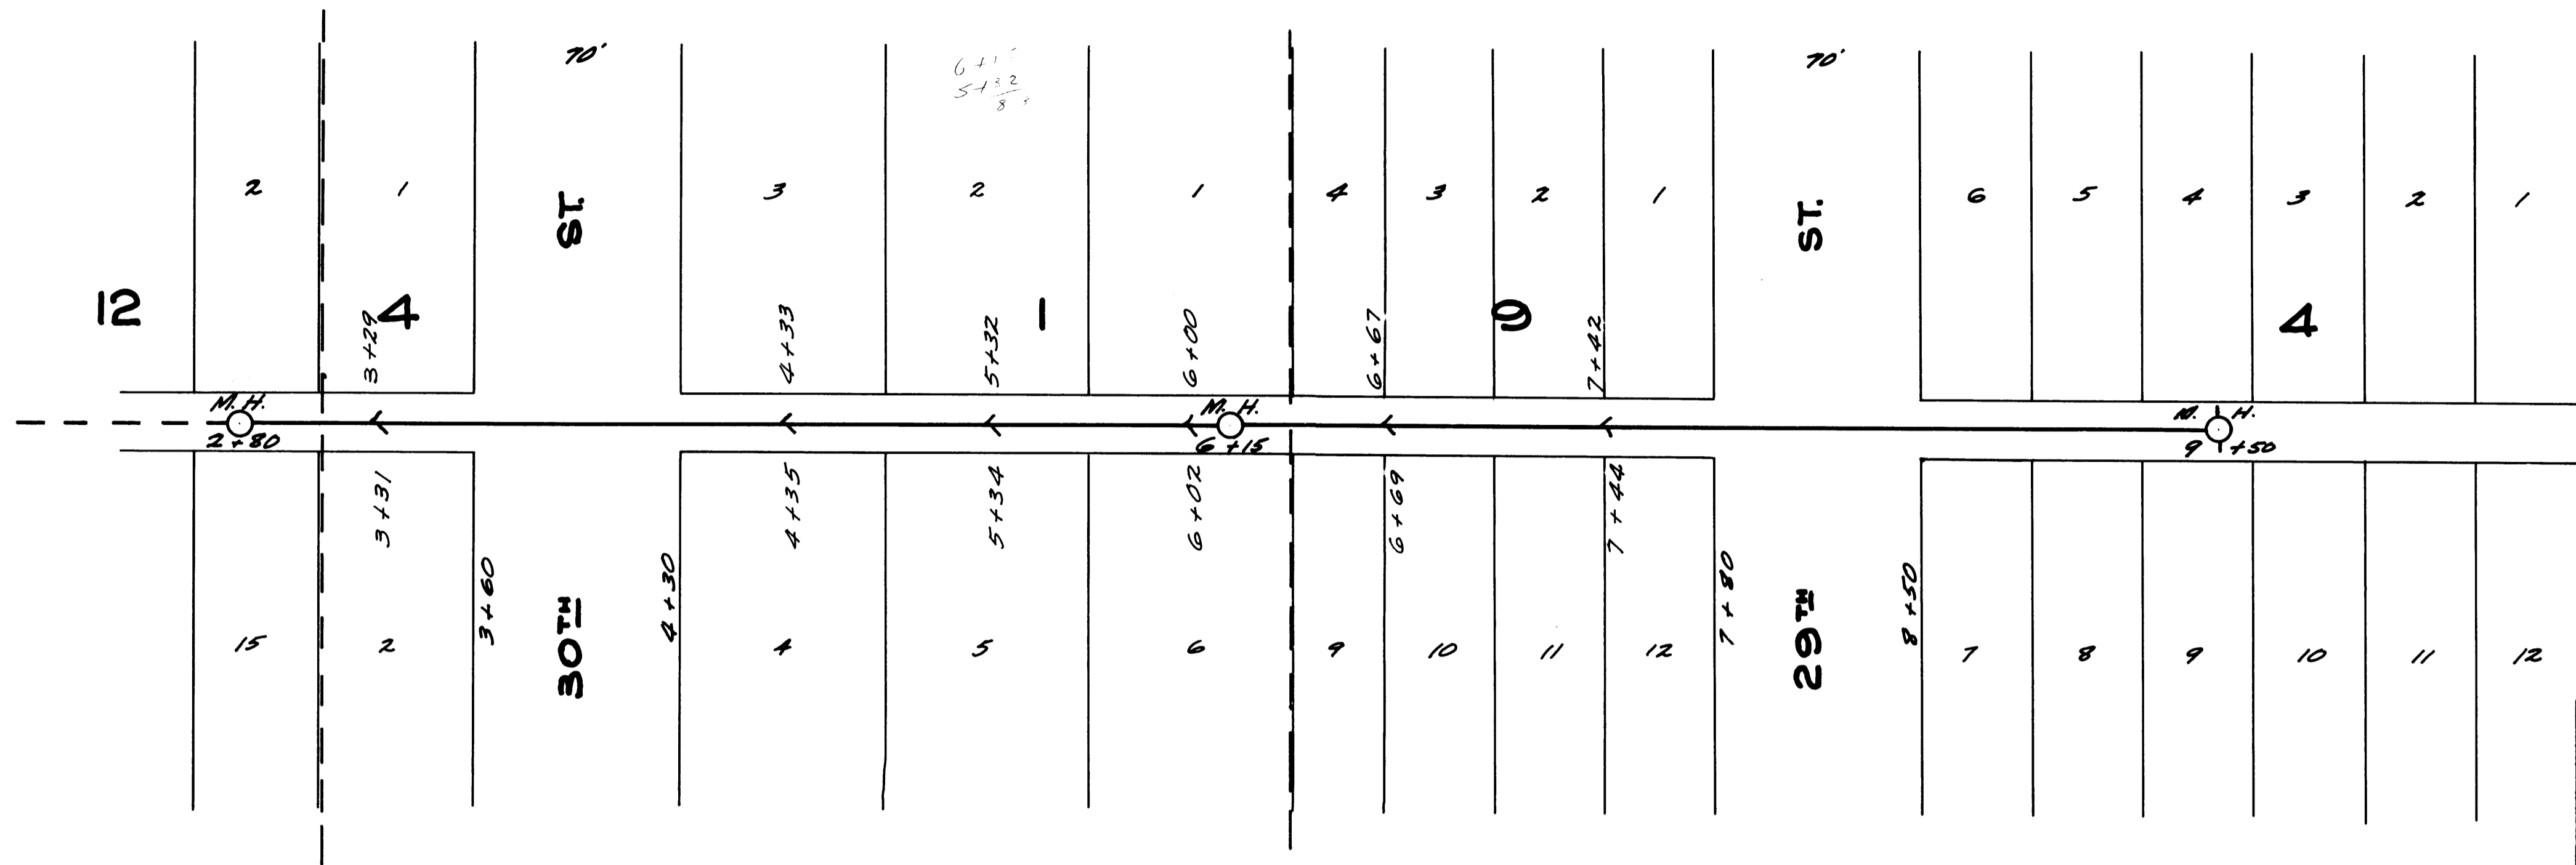

REVISED AS BUILT IN MAY, 1970
**PROP. SAN. SEWER BETWEEN
 BLKS. 12 & 4, LAKEVIEW ADDN.**
 C.C. DENEWETH MAYOR
 R.H. DANN CITY ENGINEER
 F.M.S.
 3-5-70 1" = 40' **3-1059**

HUGHITT AVE.

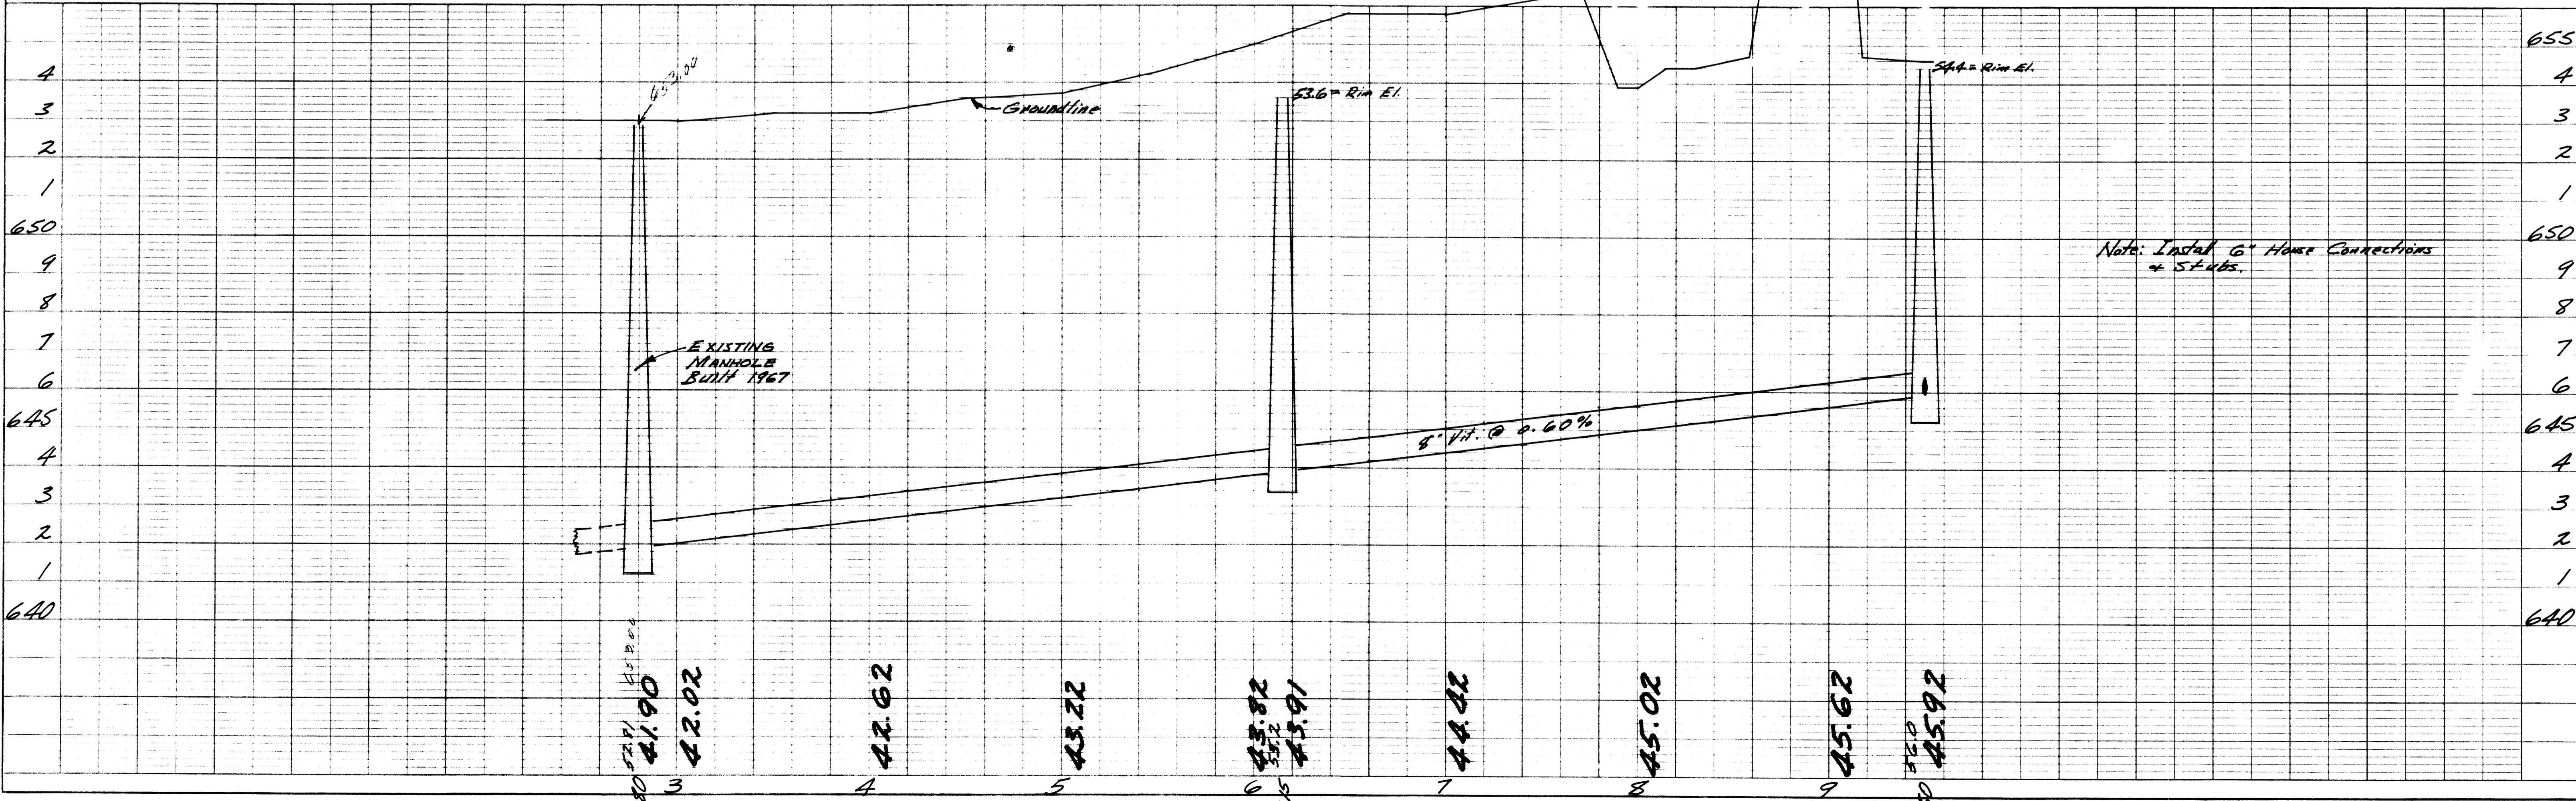

San. Sewer From Blk. 12 to Blk. 4, Lakeview Div. (N.Y. from) A-11-24

MO. HOLE BOOK. P. 101. 102. 103. 1000.